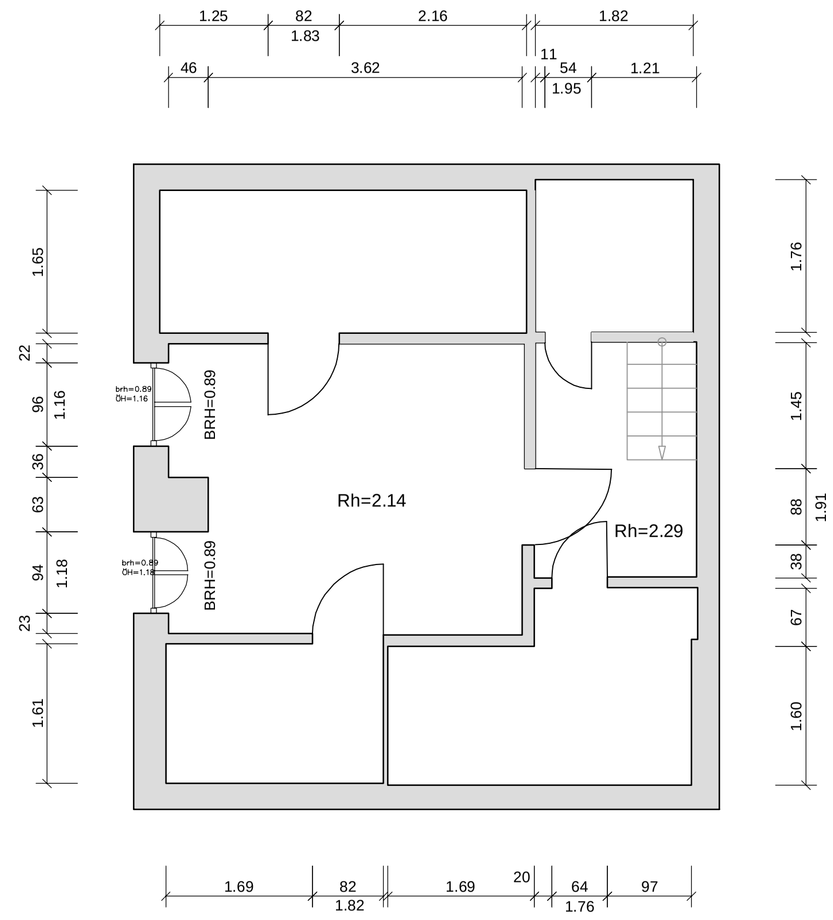

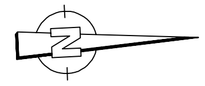

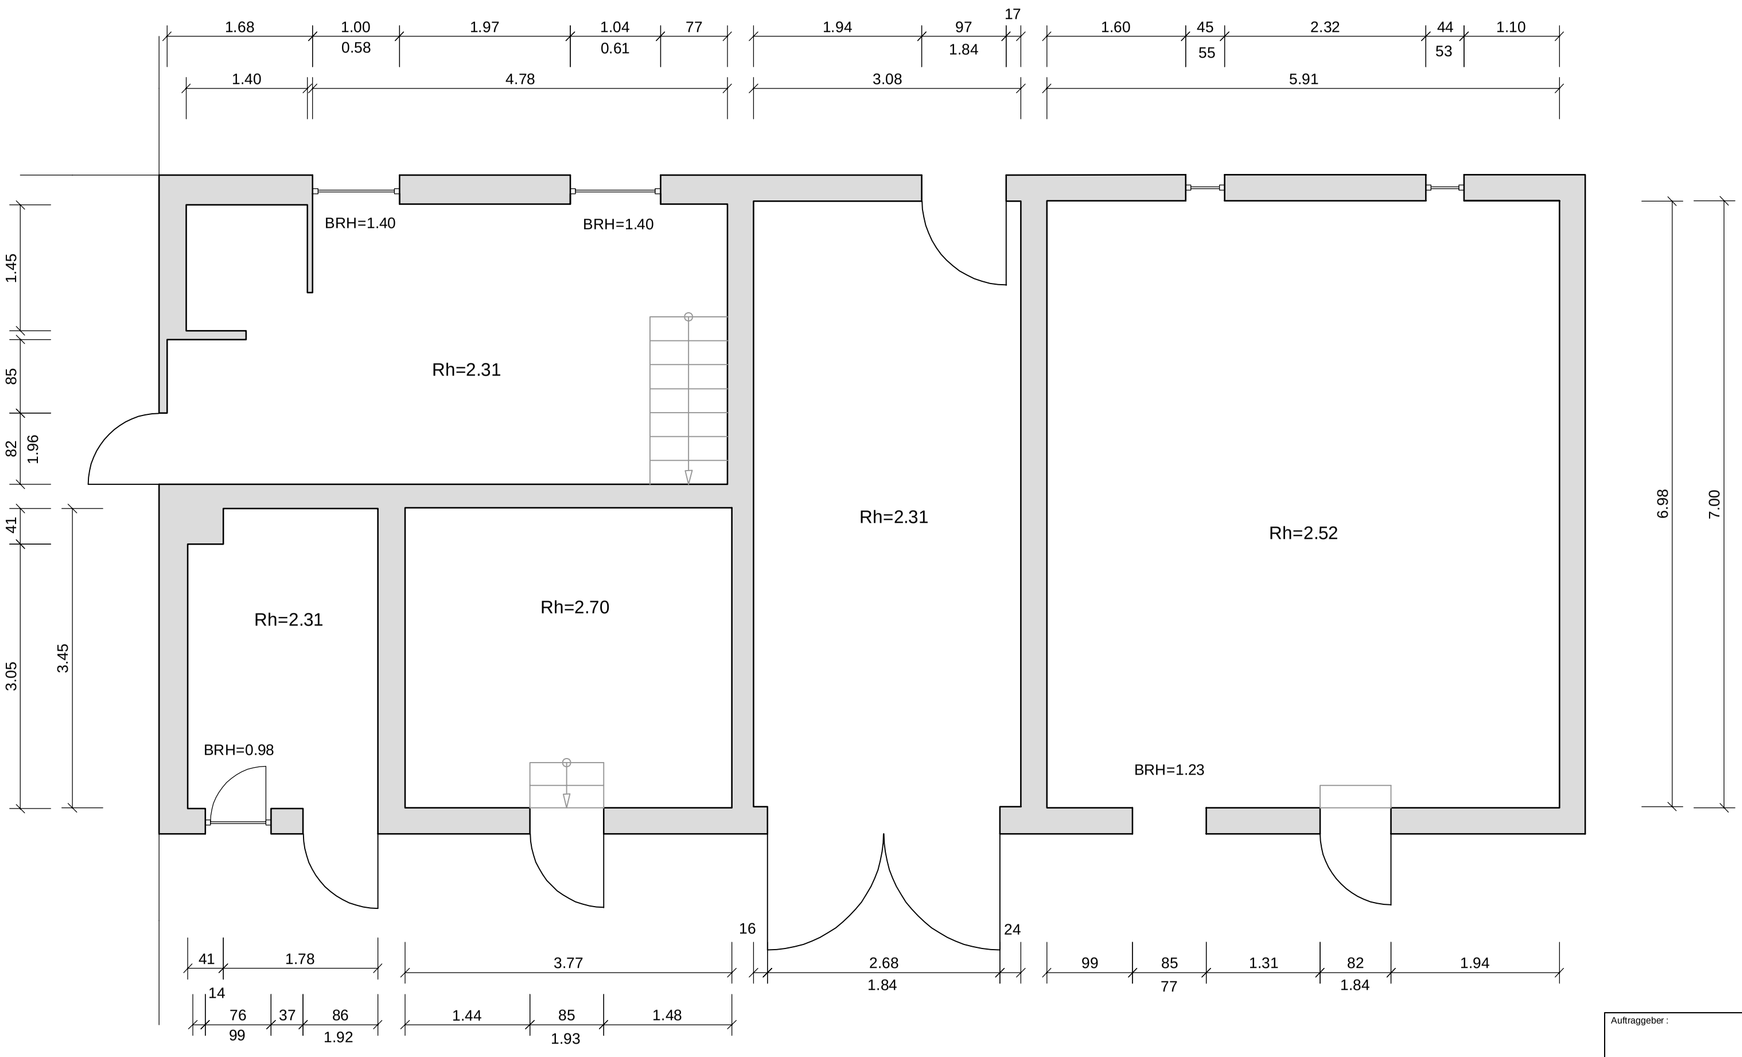

Legende

BRH	Brüstungshöhe
Rh	Raumhöhe
	Falttür
	Eingang
	Tür mit Anschlagsrichtung
	Fenster mit Anschlagsrichtung

Auftraggeber :

NETZWERK LEIPZIGER FREIHEIT
INITIATIVE FÜR KOOPERATIVES UND BEZAHLBARES WOHNEN

Netzwerk - Leipziger - Freiheit
Leibnizstraße 15
04105 Leipzig
Tel.: (0341) 97 49 399 / 0176 80329307
www.netzwerk-leipziger-freiheit.de
info@netzwerk-leipziger-freiheit.de

Belegnr : –	Blatt Nr.: 1 / 1
Projektnr.:	631911
Lagebezug :	–
Höhenbezug :	–
Gemeinde :	Leipzig
Gemarkung:	
Flur:	
Flurstück:	

TRIGIS

TRIGIS GeoServices GmbH
Sternwartenstraße 79
04103 Leipzig
Tel.: (0341) 918 33 0
Fax: (0341) 918 33 33
E-Mail: leipzig@trigis.de
Web: www.trigis.de

Berlin ▪ Gera ▪ Hamburg ▪ Leipzig ▪ Mühlhausen ▪ Weimar ▪ Erftstadt

Projekt : Grundriss Sternenstraße 17, Leipzig Hinterhaus Erdgeschoss & ausgebautes Dachgeschoss		gemessen : 02/22 Thüne/Eckart
Dateiname: \..\631911.dxf/pdf		gezeichnet : 02/22 Thüne
Planart : Bestandsplan	Maßstab : 1:50	ergänzt:
		geprüft:

i.A. Wagner 02/2022

Diese Zeichnung ist urheberrechtlich geschützt ! Vervielfältigung nur mit Genehmigung des Urhebers !